II. План земельного участка

(Масштаб 1:500)

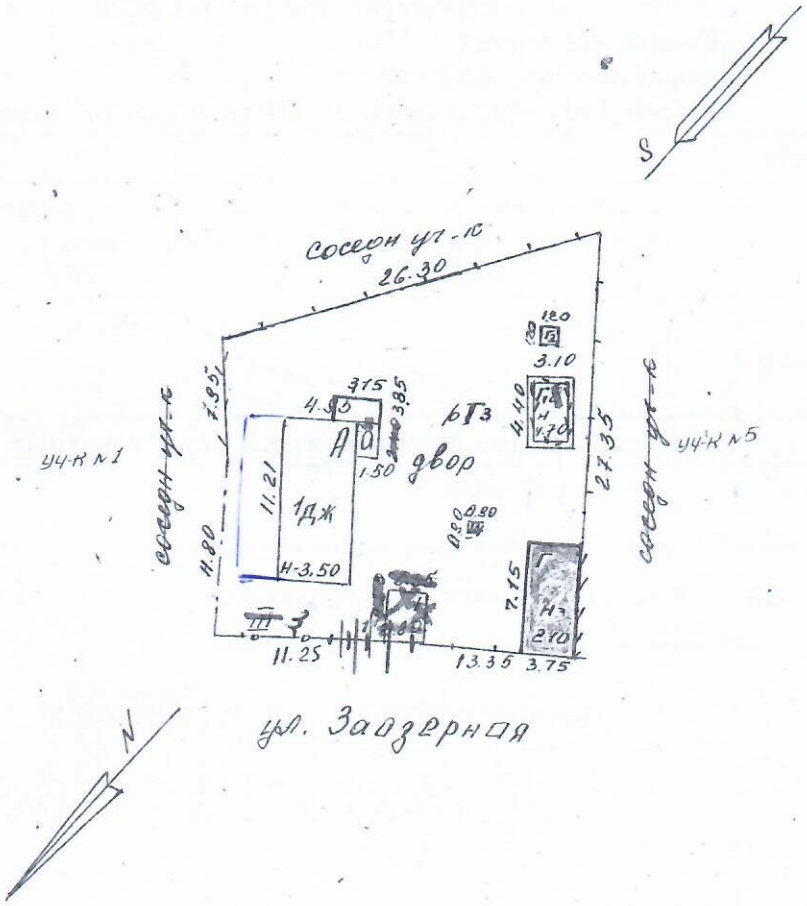

На возведение построек лит. 1 разрешения не предъявлено

не сдано в эксплуатацию

III. Экспликация земельного участка—кв. м 573

Площадь участка				Использование незастроенной площади				
по документам	фактически	в том числе		под двором	озеленено		под огороды	
		застроенная	незастроенная		всего	в т. ч. под плодово-ягодными насажд.		
~~589~~	~~573~~	~~108~~ ~~84.7~~	~~485~~ 488,3	~~485~~ 488,3				